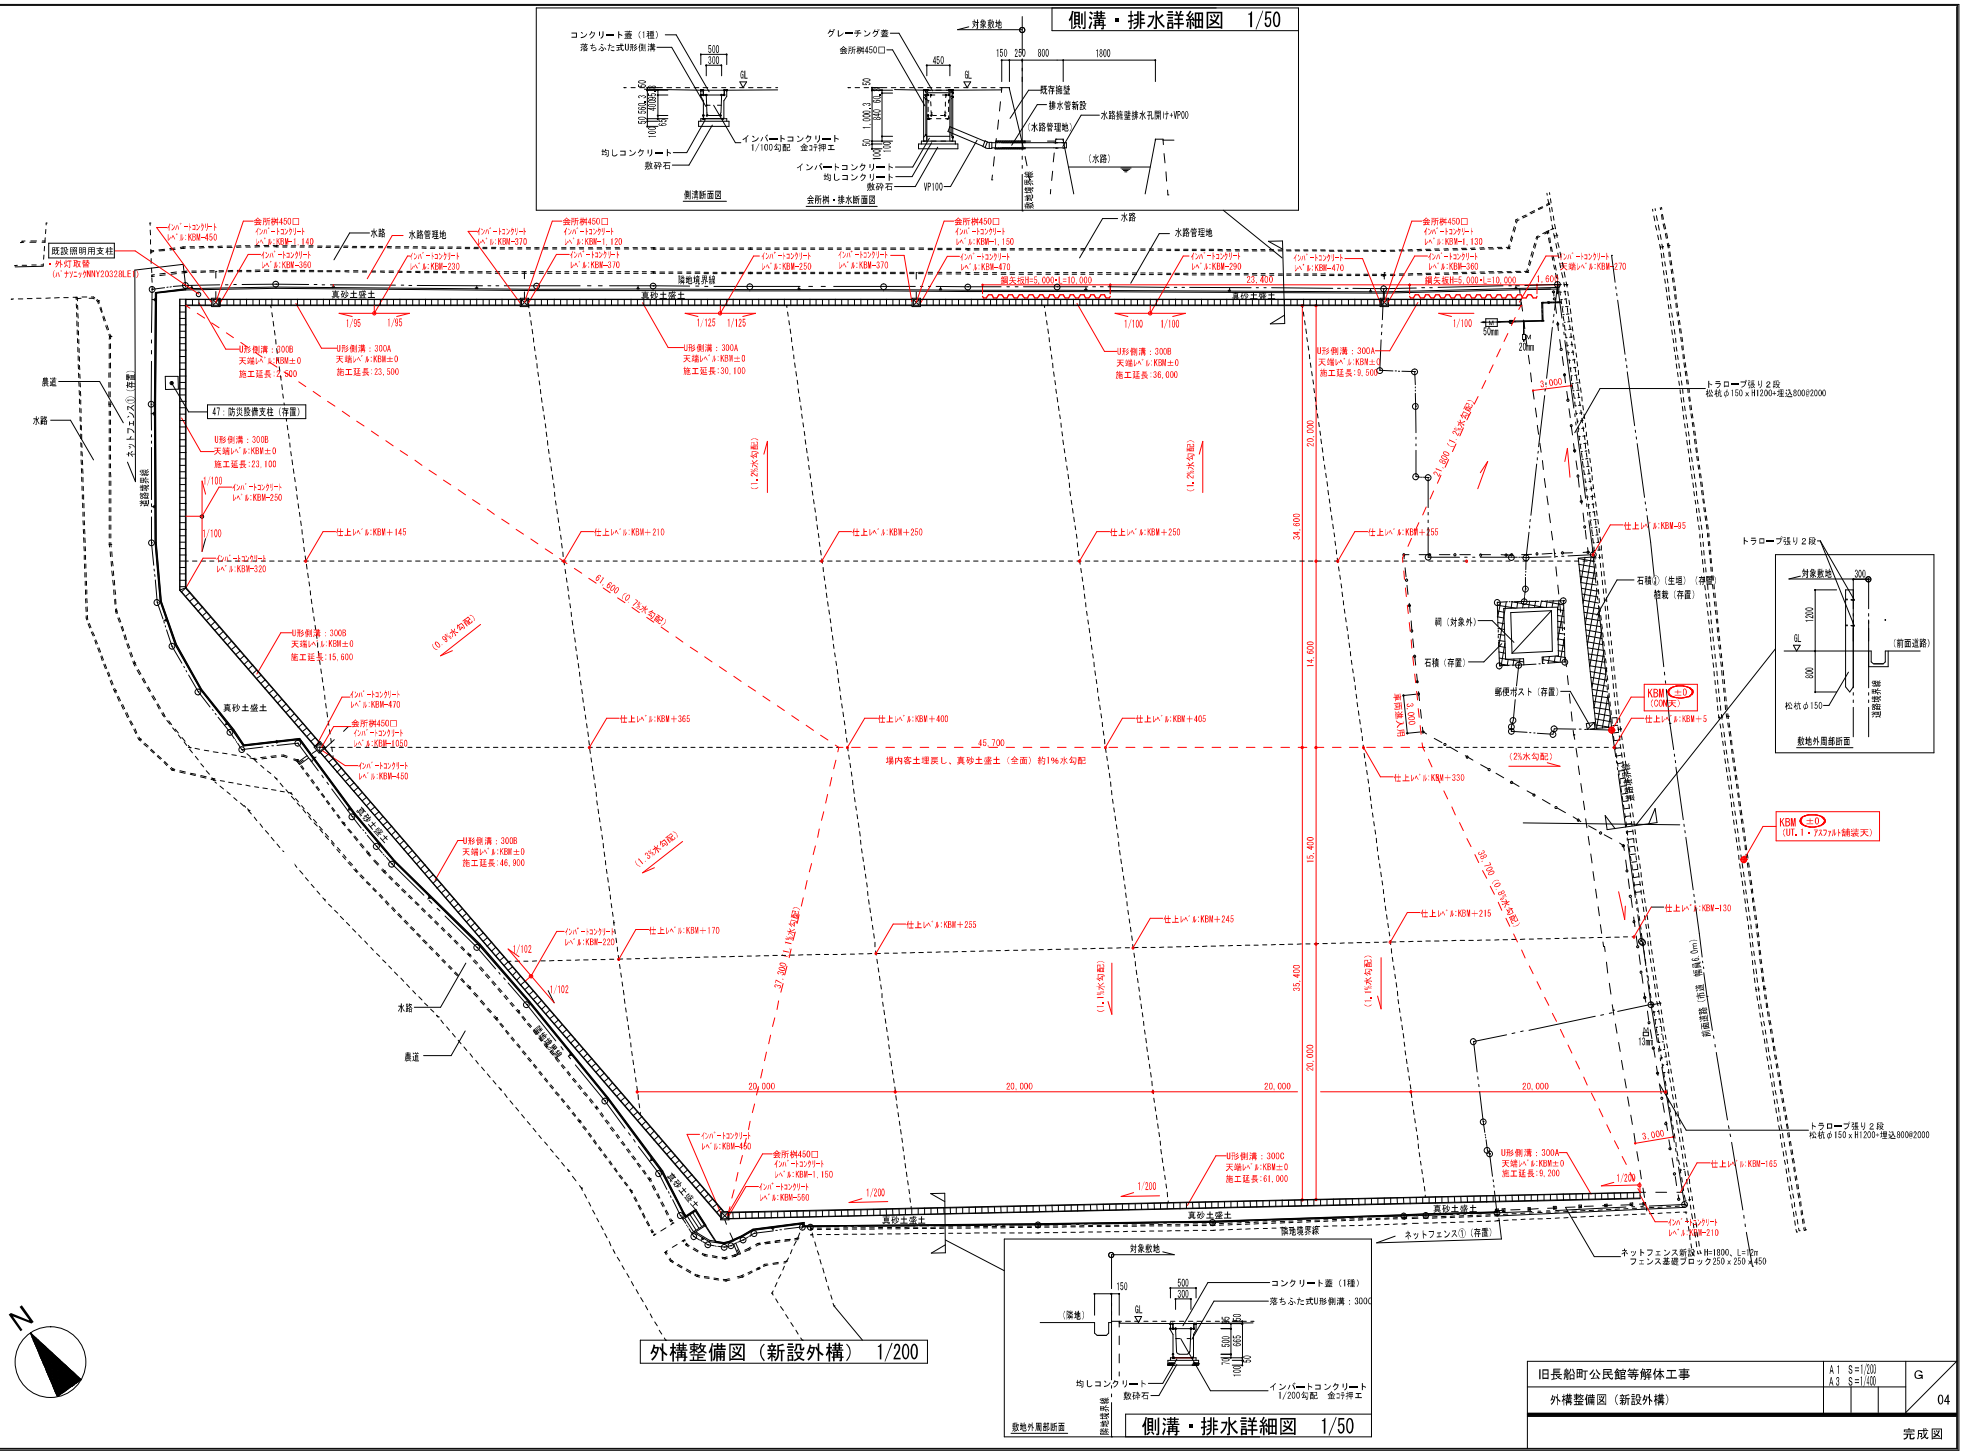
側溝・排水詳細図 1/50
コンクリート蓋（1種）
落ちふた式U形側溝
グレーチング蓋
会所桝450□
対象敷地
インバートコンクリート
均しコンクリート
敷砕石
側溝断面図
会所桝・排水断面図
既存擁壁
排水管敷設
水路擁壁排水孔開けVP00
水路管理地
（水路）
VP100
外構整備図（新設外構） 1/200
既設照明用支柱
・外灯取替
47：防災整備支柱（存置）
水路
水路管理地
農道
真砂土盛土
隣地境界線
ネットフェンス①（存置）
トラロープ張り２段
松杭φ150×H1200+埋込800@2000
石積み（生垣）（存置）
郵便ポスト（存置）
KBM ±0
（UT.1・アスファルト舗装天）
場内客土埋戻し、真砂土盛土（全面）約1%水勾配
敷地外周部断面
（前面道路）
ネットフェンス新設 H=1800, L=17m
フェンス基礎ブロック250×250×450
旧長船町公民館等解体工事
外構整備図（新設外構）
A1 S=1/200
A3 S=1/400
G
04
完成図